
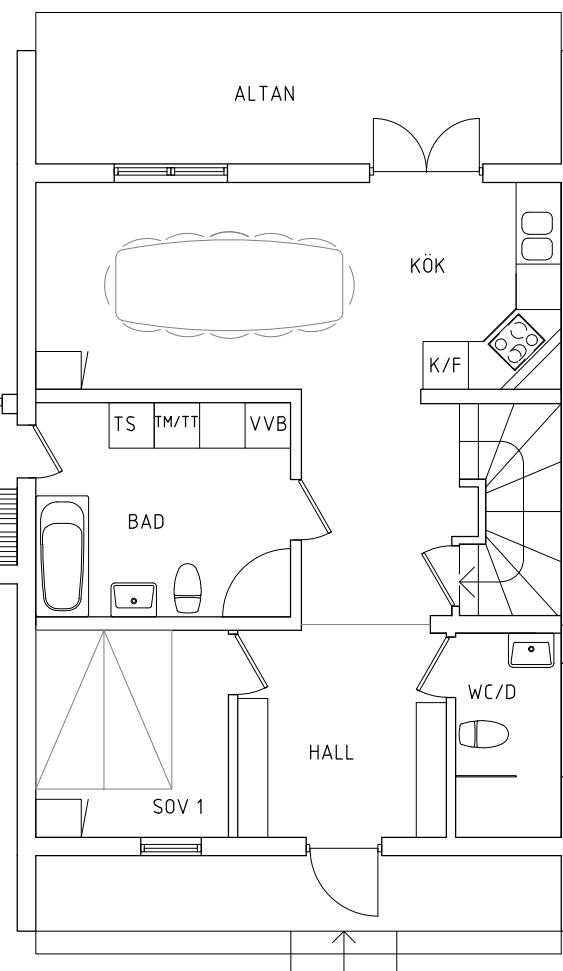
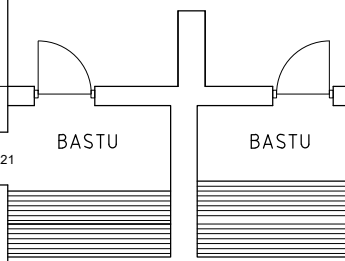


BOAREA: 248,9m<sup>2</sup>  
 BYGGNADSAREA EXKL. SKÄRMTAK OCH  
 BALKONGER: 147,4m<sup>2</sup>  
 BALKONGER OCH SKRÄMTAK: 41,75m<sup>2</sup>  
 VARAV BYGGLOVSBEFRIADE SKÄRMTAK:  
 15m<sup>2</sup>

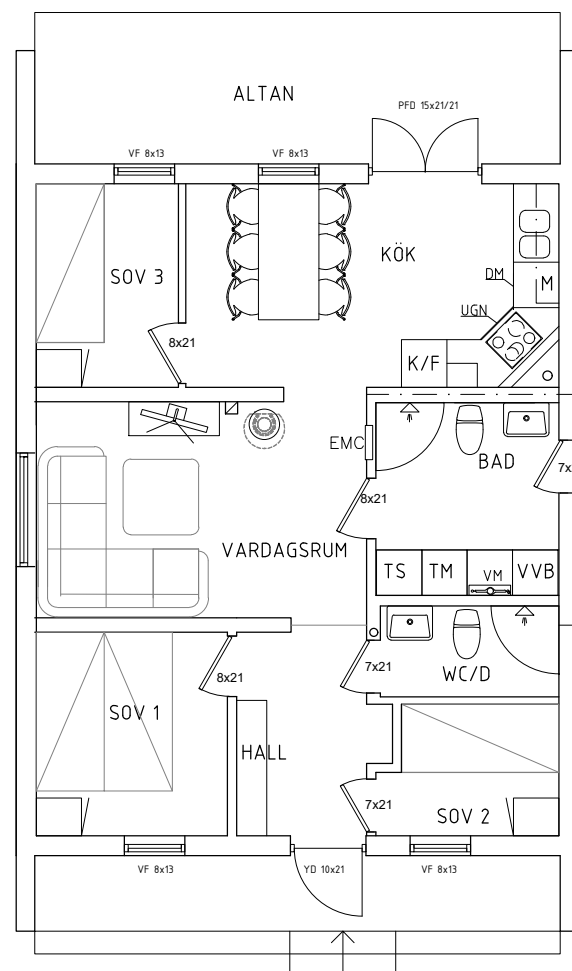

#### FÖRKLARINGAR

FMS	FASADMÄTARSKÅP
VUK	VATTENUTKASTARE
EMC	EL- OCH MEDIACENTRAL
VVB	VÄRMVATTENBEREDARE
TM	TVÄTTMASKIN
TT	TORKTUMLARE
DM	DISKMASKIN
KF	KARMFEST FÖNSTER
VF	VRIDFÖNSTER
FD	FÖNSTERDÖRR
PFD	PARFÖNSTERDÖRR
YD	YTTERDÖRR
K	KYLSKÅP
F	FRYSSKÅP
U	UGN
M	MIKROVÅGSUGN
VM	VATTENMÄTARE

BET	ANT	ÄNDRINGEN AVSER	SIGN	DATUM

#### RELATIONSHANDLING

FASTIGHET  
 RÖRBÄCKSNÄS 31:196  
 KOMMUN  
 MALUNG-SÄLENS KOMMUN

**KLS AB**  
 PROJEKTUTVECKLING

ARBETSDOKUMENT	RTAD / KONSTRUERAD AV	HANDLÄGGARE
DATUM	ANSVARIG	KS

2022-12-13 KS

TILLBYGGNAD AV FRITIDSHUS

PLAN 1 OCH 2

SKALA	NAMN	BET
A3 1:100	A-101	